


Mensurbezeichnung			
Fächchen			
<u>Fächchenbezeichnung</u>	<u>abgewinkelte Fläche</u>		
Uppfächchen Segment A	854,55 m ²		
Uppfächchen Segment B	588,83 m ²		
Neuupfächchen Segment A	943,67 m ²		
Neuupfächchen Segment B	597,28 m ²		

Massen			
<u>Massenbezeichnung</u>	<u>abgewinkelte Fläche</u>	<u>Höhe</u>	<u>Masse</u>
Lava (Müllschichten)	201,26 m ²	* 0,10 m =	20,13 m ³

Aufgabe:			
Auftrag durchgeführt am:	09.06.2007	Punkte gesamt:	625
Auftrag durchgeführt durch:	Lange T. Odoles	n/n, l/n:	35,92
Gerät:	Nitin, OTM 720	n/n, l/n:	38,86
Befragung/Bezug:	Datator GreenExpert	Bezugsfirma:	38,20 (OK F)

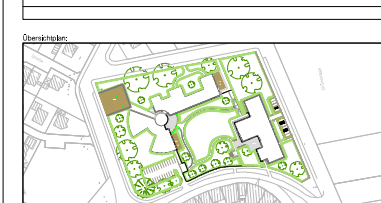

F			
E			
D			
C			
B			
A			
Index:	Art der Änderung	GLZ	DATEI DATUM

[illegible]